



Przedsiębiorstwo Wodno-Kanalizacyjne

„EKO” Sp. z o.o.

69-110 Rzepin ul. Mickiewicza 79 tel/fax /: 0-95/ 7597-672 ; -673
e-mail : biuro@eko-rzepin.pl

L.dz. 312/2016

Rzepin 19.08.2016 r.

Gmina Rzepin
Plac Ratuszowy 1
69-110 Rzepin

dotyczy : **określenia warunków technicznych korzystania z wiejskiej sieci wodociągowej**

Przedsiębiorstwo Wodno-Kanalizacyjne „EKO” sp. z o.o. w Rzepinie wyraża zgodę na włączenie projektowanej sieci wodociągowej przewidzianej do zasilenia wiejskiej sieci wodociągowej / zmiana przebiegu wodociągu / z następującymi warunkami :

1. Zapewnia się dostawę wody z istniejącej wiejskiej sieci wodociągowej z przeznaczeniem na socjalno-bytowe i ppoż. wsi Kowalów ;

2. Podłączenie wykonać rurociągiem PE Ø 110 z istniejącego wodociągu w hydroforni i wcięcie do istniejącego wodociągu w ul. Słubickiej , zgodnie z oznaczeniem na mapce .

Uwaga: wcięcie do istniejącego wodociągu można wykonać wyłącznie pod nadzorem PWK „EKO” .


3. **Uzgodnić z właścicielem gruntu przejście z instalacją przez jego teren ;**

4. Warunkiem przystąpienia do wykonania wodociągu jest wcześniejsze uzgodnienie dokumentacji technicznej z Przedsiębiorstwem w terminie 14 dni od otrzymania dokumentacji oraz spełnienie innych wymaganych przepisami Prawa budowlanego warunków .

5. Warunki ważne są przez okres 3 lat od daty wydania .

6. Po zakończeniu prac wykonać powykonawczy pomiar geodezyjny i dostarczyć w terminie 30 dni po wykonaniu podłączenia do PWK „EKO” .

DYREKTOR
mgr inż. Bożena Urbanek

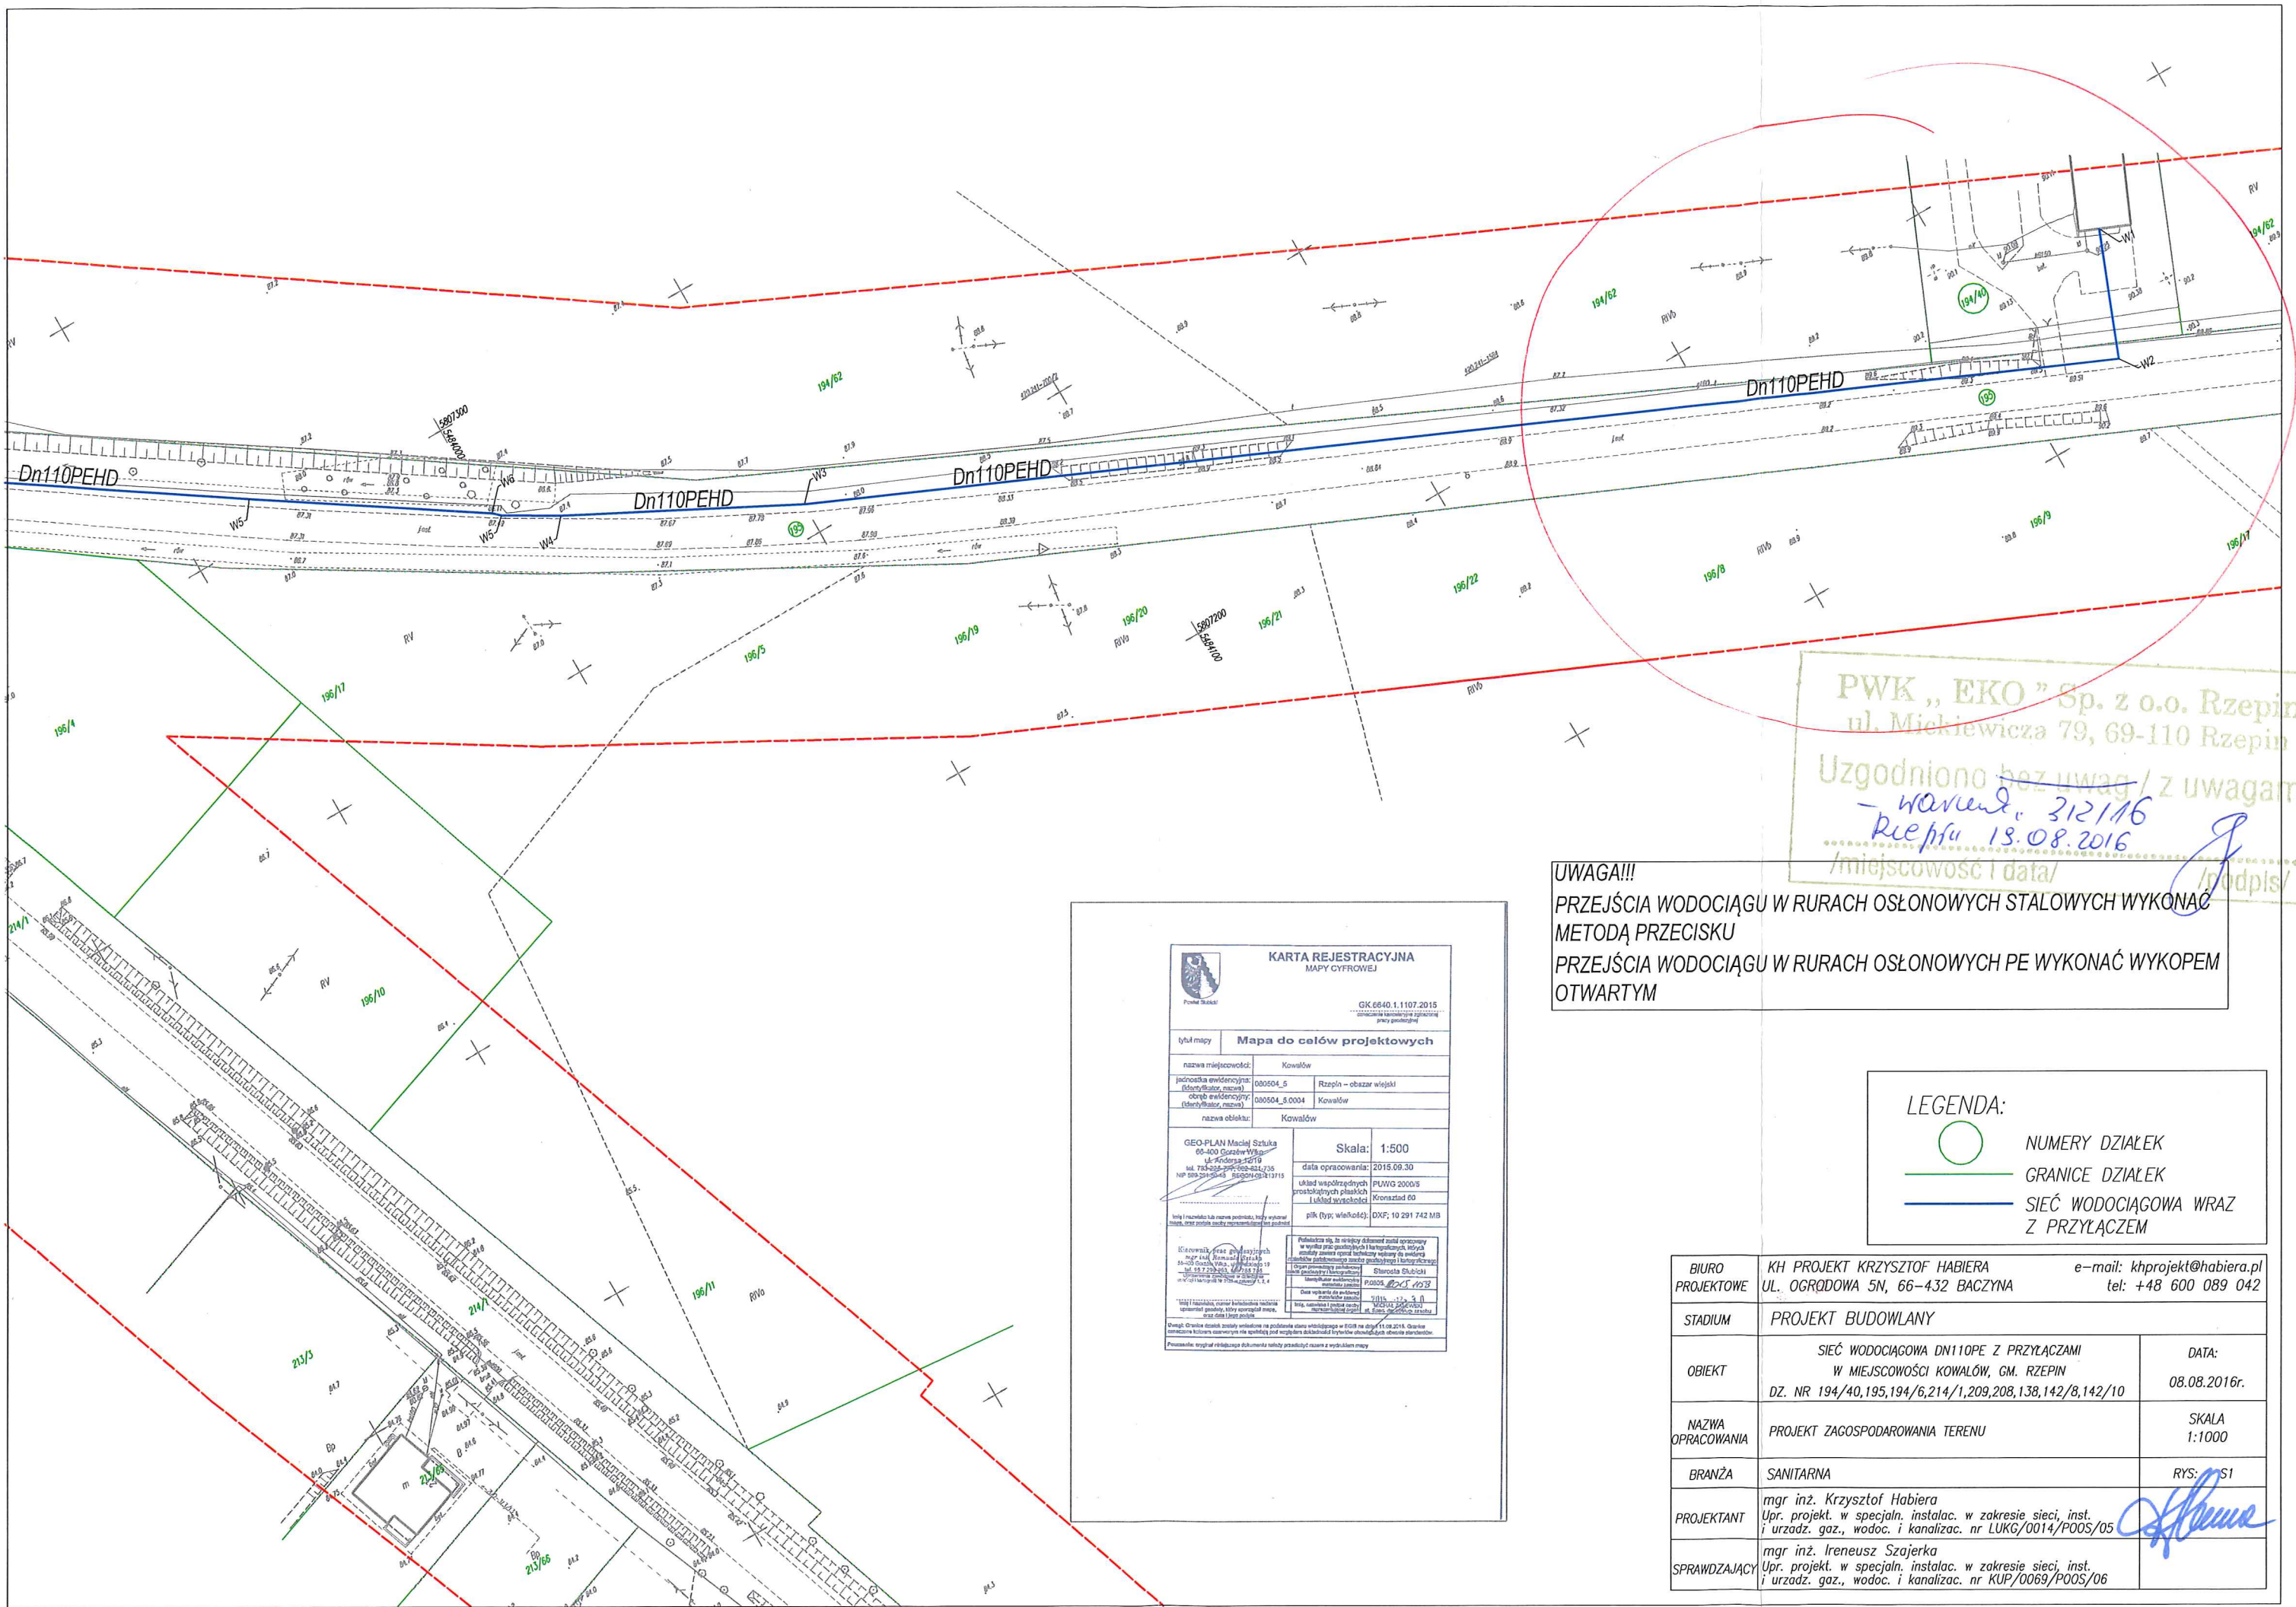


PWK „EKO” Sp. z o.o. Rzepin
ul. Mickiewicza 79, 69-110 Rzepin
Uzgodniono bez uwag / z uwagami
- uwagi: 312/16
/miejscowość i data/

UWAGA!!!
PRZEJŚCIA WODOCIĄGU W RURACH OSŁONOWYCH STALOWYCH WYKONAĆ
METODĄ PRZECISKU
PRZEJŚCIA WODOCIĄGU W RURACH OSŁONOWYCH PE WYKONAĆ WYKOPEM
OTWARTYM

KARTA REJESTRACYJNA MAPY CYFROWEJ	
GK 6640.1.1107.2015	
tytuł mapy: Mapa do celów projektowych	
nazwa miejscowości:	Kowalów
jednostka ewidencyjna:	000504_5 Rzepin - obszar wiejski
obrazek ewidencyjny:	000504_5.0004 Kowalów
nazwa obiektu:	Kowalów

LEGENDA:
○ NUMERY DZIAŁEK
— GRANICE DZIAŁEK
— SIEĆ WODOCIĄGOWA WRAZ Z PRZYŁĄCZEM

BIURO PROJEKTOWE	KH PROJEKT KRZYSZTOF HABIERA UL. OGRÓDOWA 5N, 66-432 BACZYNA	e-mail: khprojekt@habiera.pl tel: +48 600 089 042
STADIUM	PROJEKT BUDOWLANY	
OBIEKT	SIEĆ WODOCIĄGOWA DN110PE Z PRZYŁĄCZAMI W MIEJSCOWOŚCI KOWAŁÓW, GM. RZEPIN DZ. NR 194/40,195,194/6,214/1,209,208,138,142/8,142/10	DATA: 08.08.2016r.
NAZWA OPRACOWANIA	PROJEKT ZAGOSPODAROWANIA TERENU	SKALA 1:1000
BRANŻA	SANITARNA	RYŚ: S1
PROJEKTANT	mgr inż. Krzysztof Habiera Upr. projekt. w specjln. instalac. w zakresie sieci, inst. i urzadz. gaz., wodoc. i kanalizac. nr LUKG/0014/P00S/05	
SPRAWDZAJĄCY	mgr inż. Ireneusz Szajerka Upr. projekt. w specjln. instalac. w zakresie sieci, inst. i urzadz. gaz., wodoc. i kanalizac. nr KUP/0069/P00S/06	

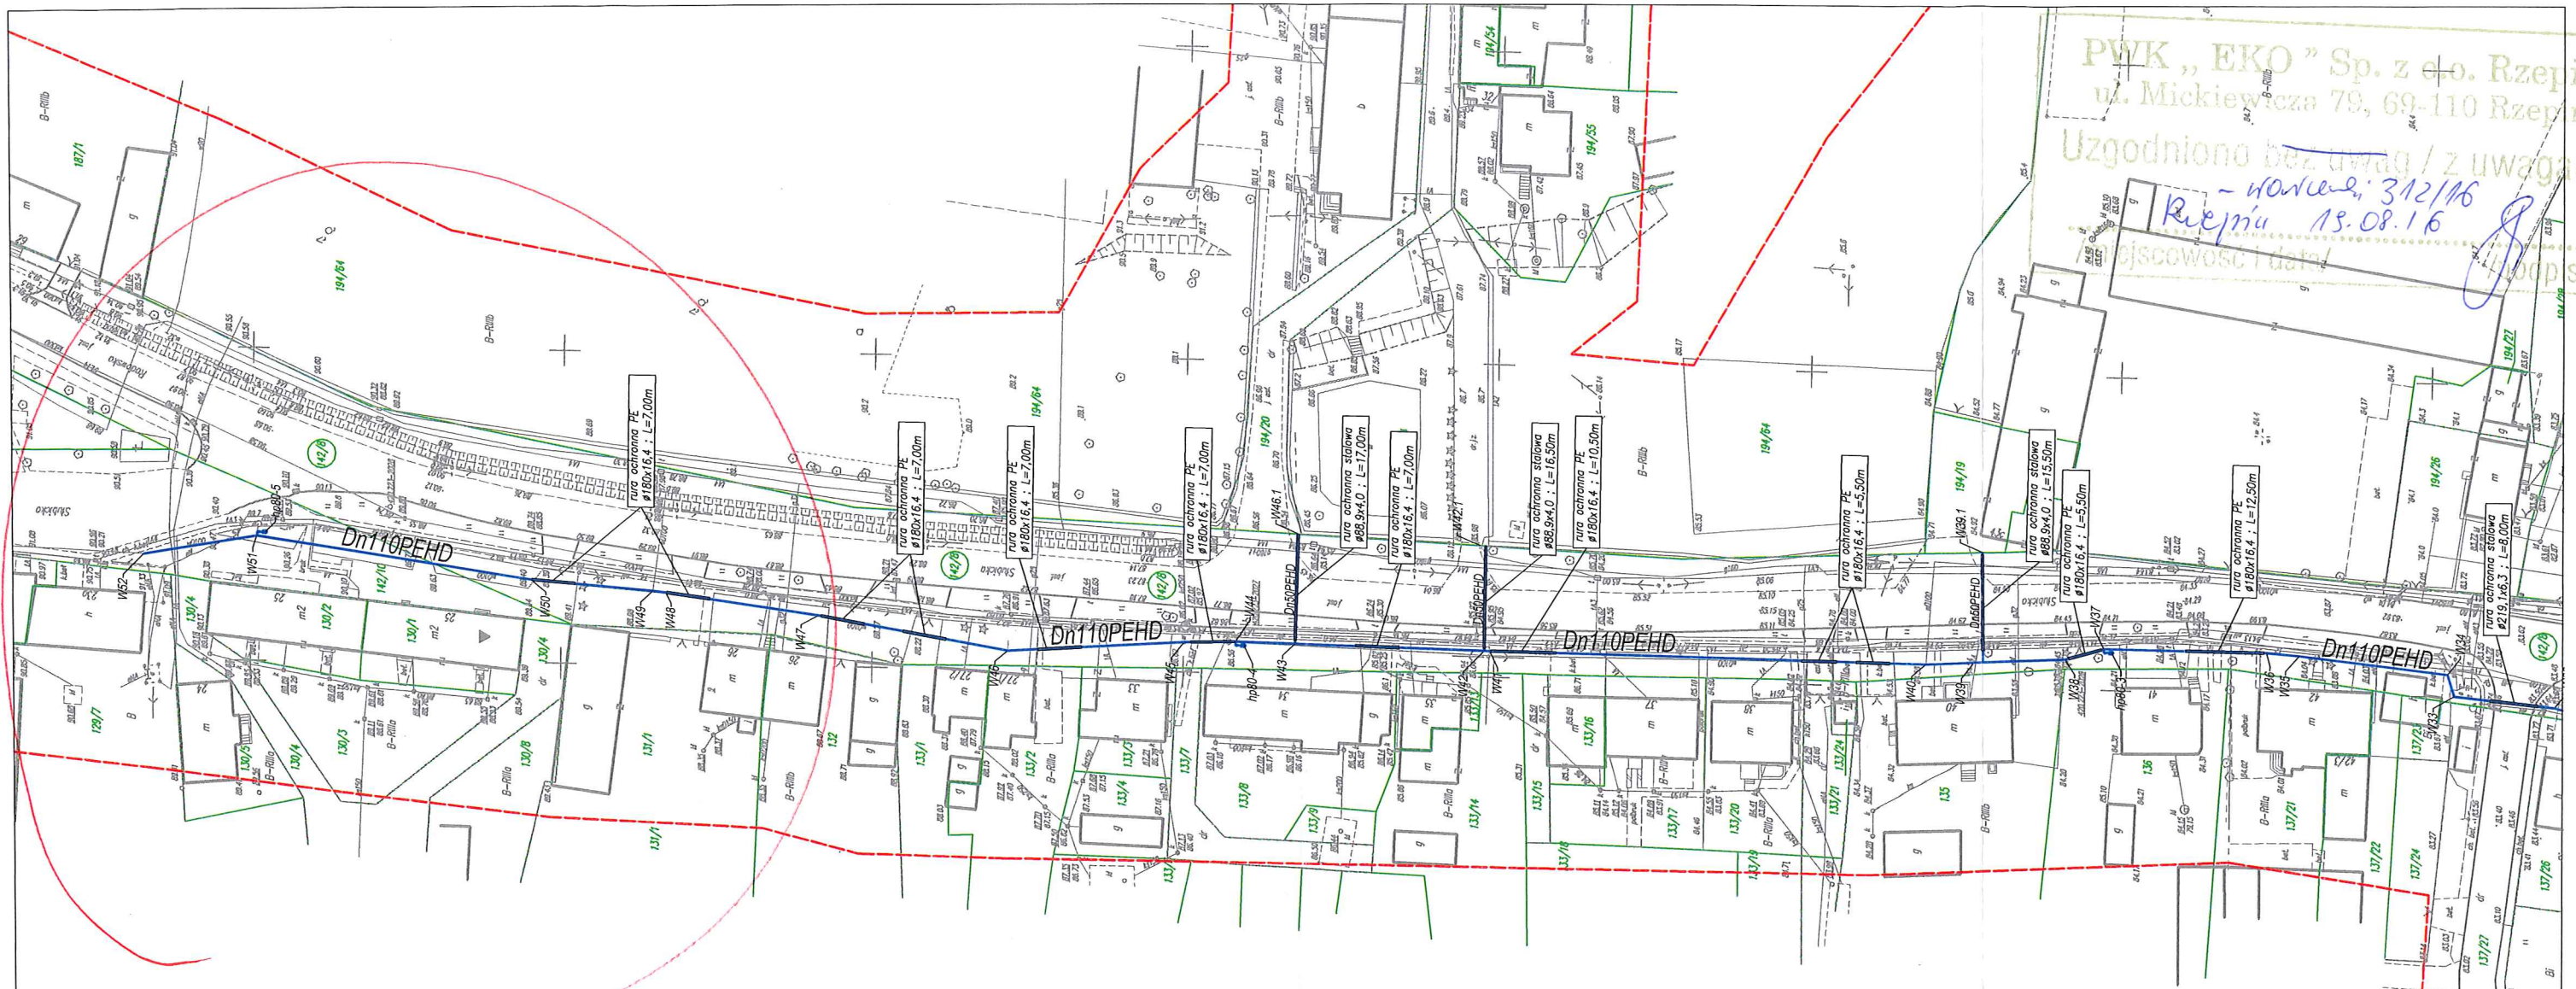

PWK „EKO” Sp. z o.o. Rzepin
ul. Mickiewicza 79, 69-110 Rzepin
Uzgodniono bez uwag / z uwagami
- uwaga: 312/16
Rzepin 18.08.16
[Signature]

UWAGA!!!
PRZEJŚCIA WODOCIĄGU W RURACH OSŁONOWYCH STAŁOWYCH WYKONAĆ METODĄ PRZECISKU
PRZEJŚCIA WODOCIĄGU W RURACH OSŁONOWYCH PE WYKONAĆ WYKOPEM OTWARTYM

KARTA REJESTRACYJNA MAPY CYFROWEJ	
GK 6840.1.1107.2015 [Logo]	
tytuł mapy: Mapa do celów projektowych	
nazwa miejscowości:	Kowalów
jednostka ewidencyjna:	090504_5
obszar ewidencyjny:	Rzepin - obszar wiejski
obszar ewidencyjny:	090504_5 0004
obszar ewidencyjny:	Kowalów
nazwa obiektu:	Kowalów
Skala: 1:500	
data opracowania: 2015.09.30	
ul. współrzędnych: PUWG 2000/S	
plik (typ, wielkość): DXF; 10 291 742 MB	
[Signature]	
[Stamp]	

LEGENDA:
○ NUMERY DZIAŁEK
— GRANICE DZIAŁEK
— SIEĆ WODOCIĄGOWA WRAZ Z PRZYŁĄCZEM

BIURO PROJEKTOWE	KH PROJEKT KRZYSZTOF HABIERA UL. OGRÓDOWA 5N, 66-432 BACZYNA e-mail: khprojekt@habiera.pl tel: +48 600 089 042	
STADIUM	PROJEKT BUDOWLANY	
OBIEKT	SIEĆ WODOCIĄGOWA DN110PE Z PRZYŁĄCZAMI W MIEJSCOWOŚCI KOWAŁÓW, GM. RZEPIN DZ. NR 194/40, 195, 194/6, 214/1, 209, 208, 138, 142/8, 142/10	DATA: 08.08.2016r.
NAZWA OPRACOWANIA	PROJEKT ZAGOSPODAROWANIA TERENU	SKALA 1:1000
BRANŻA	SANITARNA	RYS: S3
PROJEKTANT	mgr inż. Krzysztof Habiera Upr. projekt. w specj. instalac. w zakresie sieci, inst. i urzadz. gaz., wodoc. i kanalizac. nr LUKG/0014/POOS/05	[Signature]
SPRAWDZAJĄCY	mgr inż. Ireneusz Szajerka Upr. projekt. w specj. instalac. w zakresie sieci, inst. i urzadz. gaz., wodoc. i kanalizac. nr KUP/0069/POOS/06	